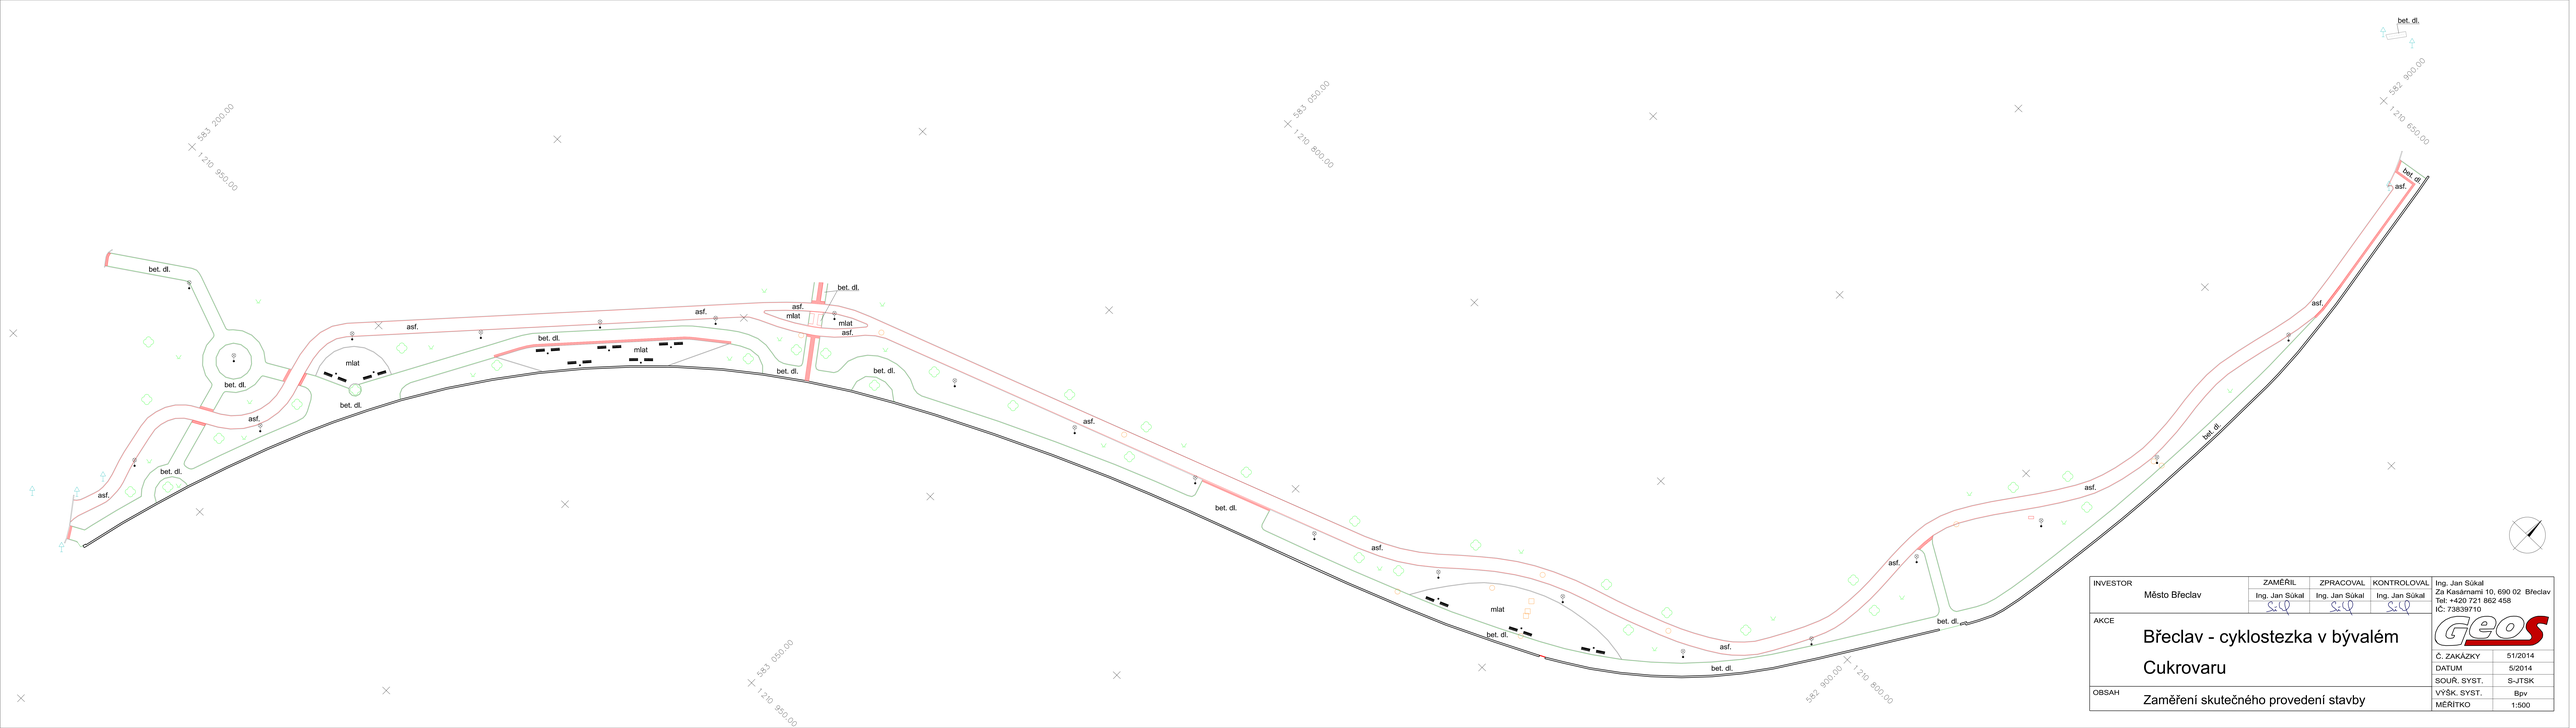

INVESTOR	Město Břeclav	ZAMĚŘIL	ZPRACOVAL	KONTROLOVAL
		Ing. Jan Sůkal	Ing. Jan Sůkal	Ing. Jan Sůkal
AKCE	Břeclav - cyklostezka v bývalém Cukrovaru			
OBSAH	Zaměření skutečného provedení stavby			

Ing. Jan Sůkal
Za Kasárnami 10, 690 02 Břeclav
Tel: +420 721 862 458
IČ: 73839710

Č. ZAKÁZKY	51/2014
DATUM	5/2014
SOUŘ. SYST.	S-JTSK
VÝŠK. SYST.	Bpv
MĚŘÍTKO	1:500